



別図8 給水装置工事竣工図

位置図

位置図は誰が戻てもわかる様、ランドマーク等を含むものとする

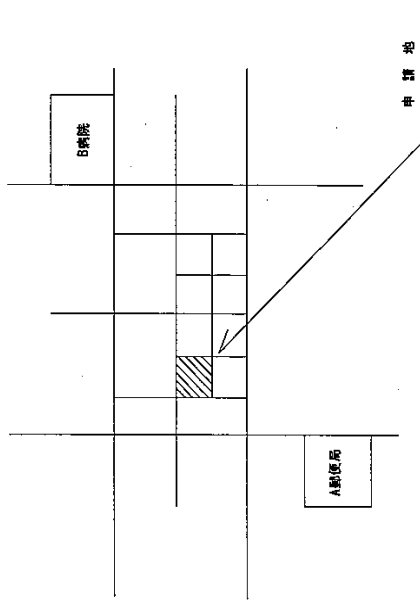


立面図

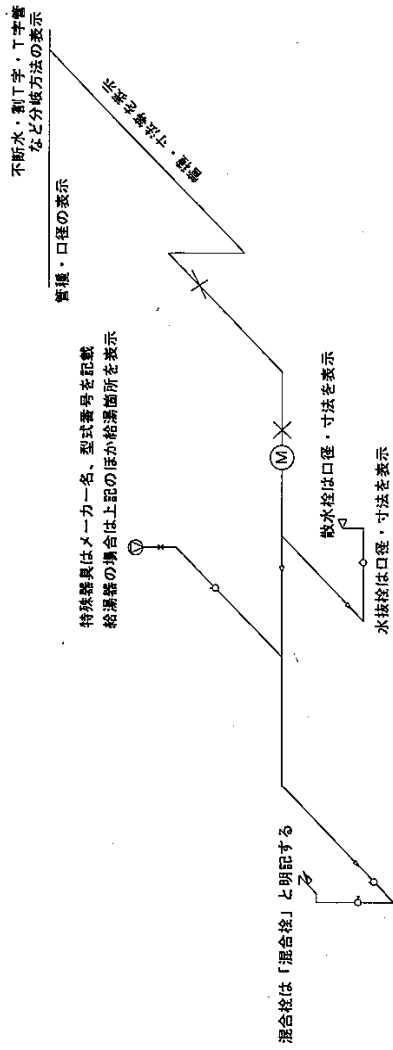


給水装置工事竣工図

水栓番号	
メーター口径	φ
	寸法
	S=


給水装置	工事
申請地	
(所在地)	
申請者	
施工業者	
主任技師	
検査年月日	
配管図加算	竣工図入力
	配管図番号

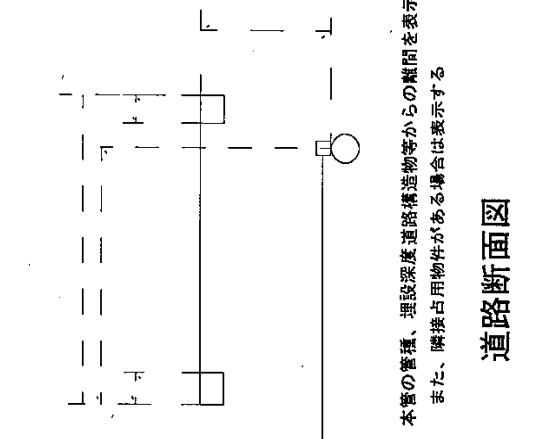

道路断面図

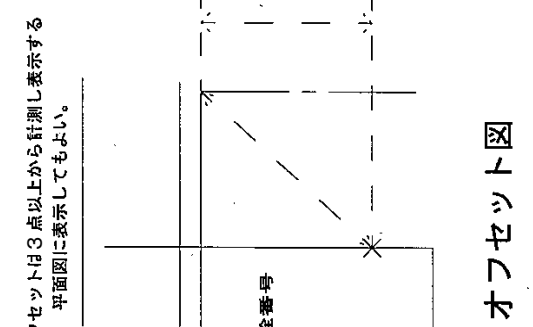

オフセット図

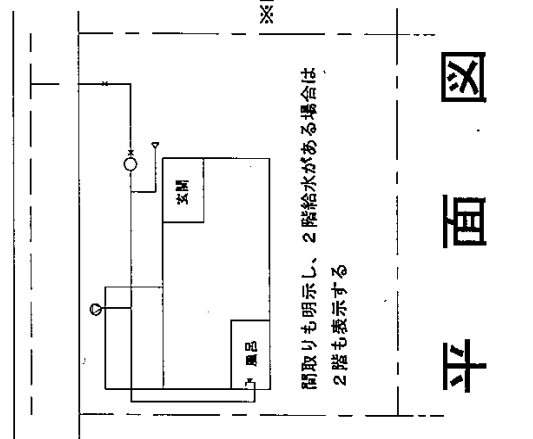

平面図